


ETAP 2 -PLANOWANY

OBSZAR ZMIAN

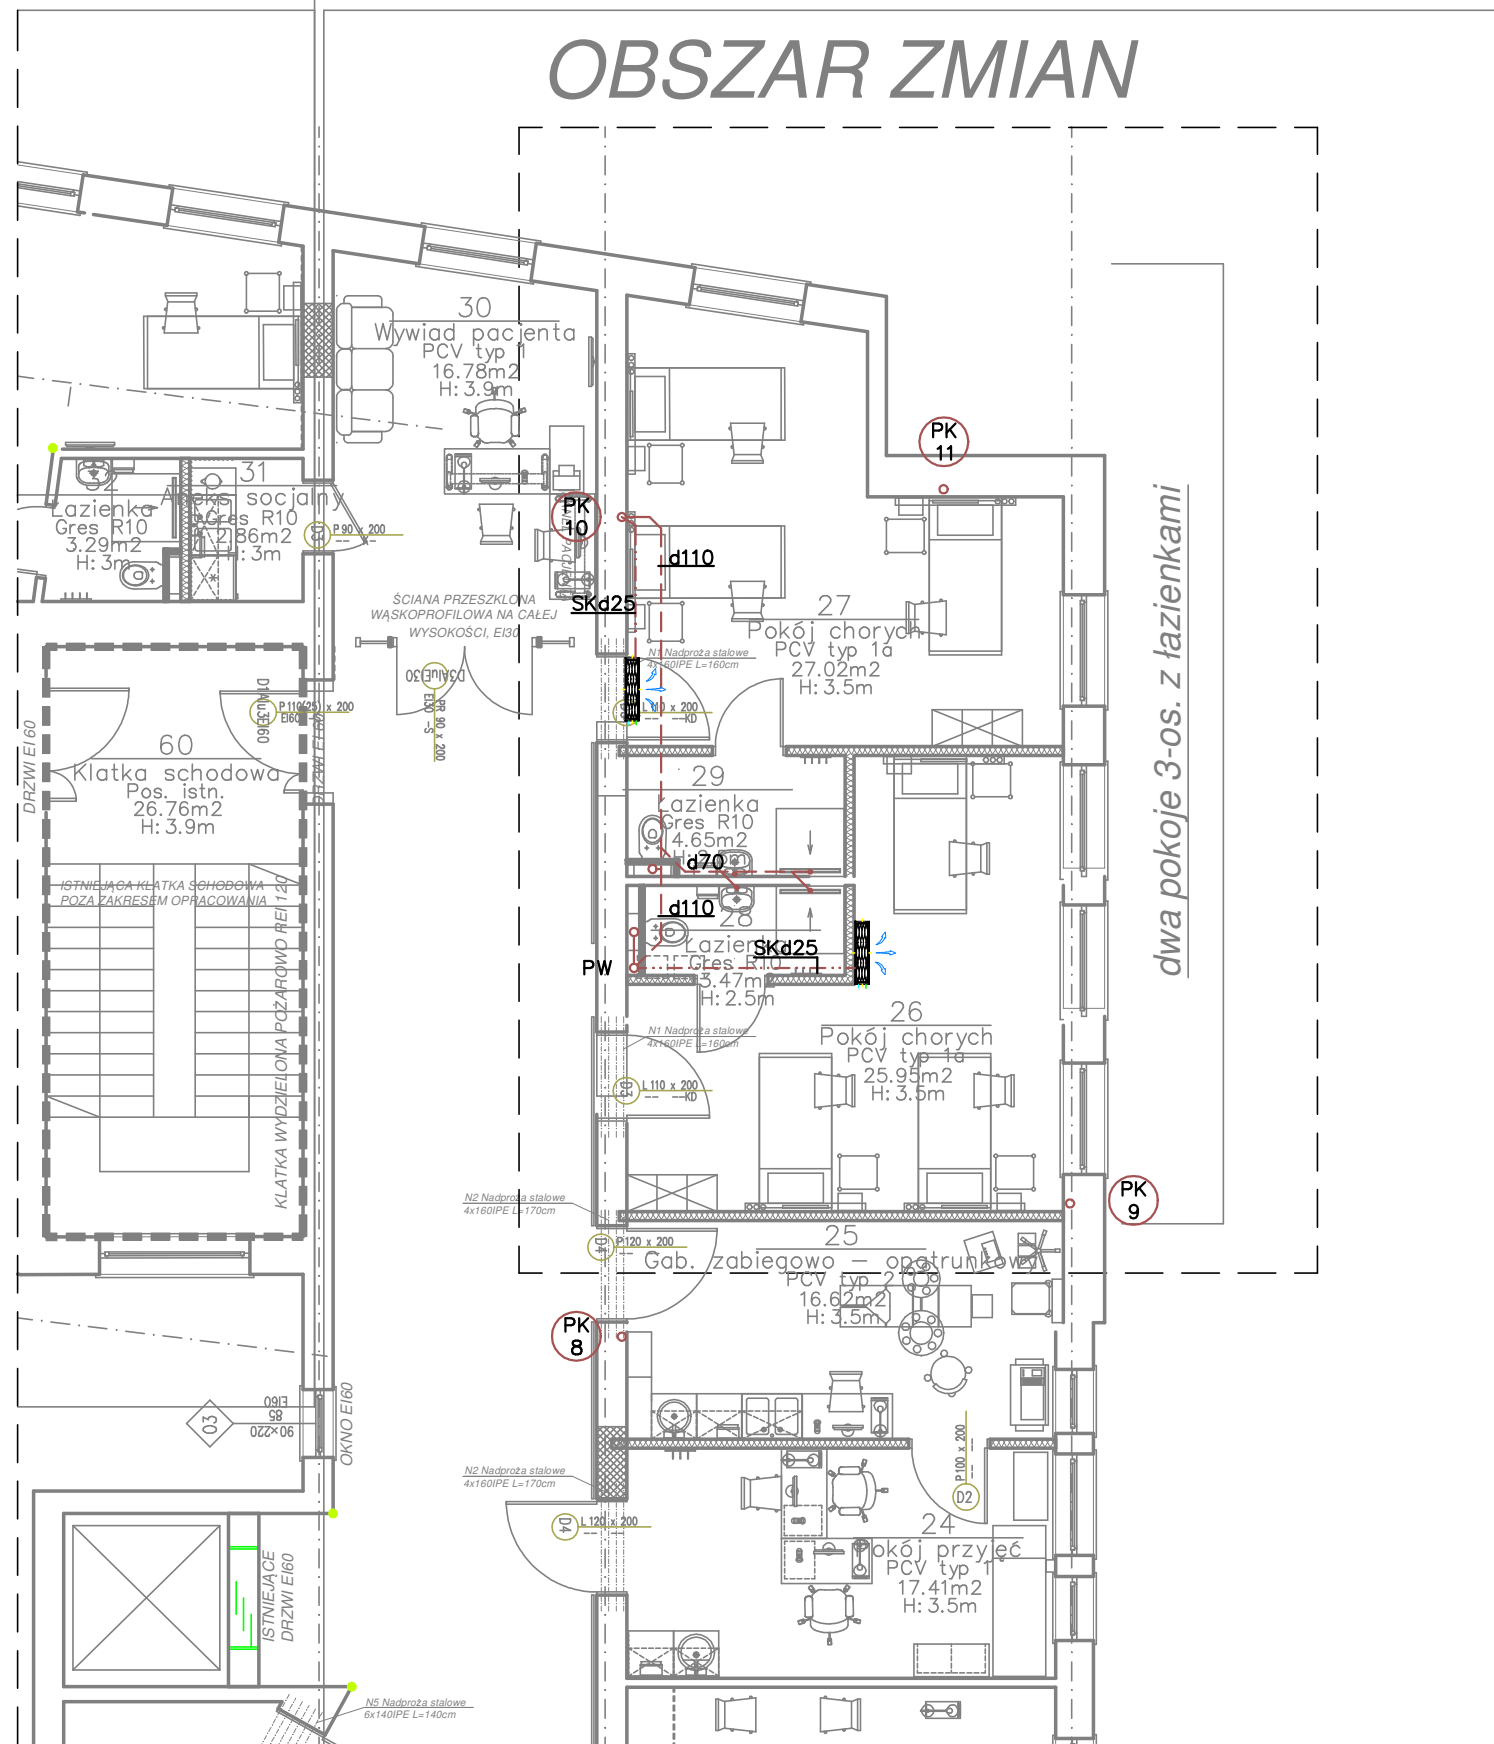

- PK 11** PIONY KS, WYCIĄG Z DOKUMENTACJI POWYKONAWCZEJ ODDZIAŁU ENDOSKOPII
- PW** PODEJŚCIE WENTYLOWANE. WYPROWADZIĆ NA PODDASZE I WPIĄĆ DO WSKAZANEGO PIONU
- INSTALACJA PROWADZONA POD STROPEM NIŻSZEJ KONDYGNACJI.
- WENTYLACJA WSPOMAGAJĄCA
- PIONY KS W OBRĘBIE ODDZIAŁU WYMIENIĆ NA NOWE
- **SKd25** INSTALACJA SKROPLIN. WPIĄĆ DO PIONY KS PRZEZ SYFON Z ZAMKNIĘCIEM WODNYM

Biuro projektów:			Sp. z o.o. ul.Karpia 13c 61-619 Poznań		
Inwestor:			Szpital Miejski im. Franciszka Raszei ul. Mickiewicza 2 60-834 Poznań		
Adres inwestycji:			60-834 Poznań, ul. Mickiewicza 2		
Temat:			Przebudowa Oddziału Chirurgii w budynku Szpitala Miejskiego im. Franciszka Raszei w Poznaniu przy ul. Mickiewicza 2		
Projektant:	mgr inż. ANDRZEJ BOROWCZYK	Upr.bud:	WKP/0244/POOS/05	Podpis:	
Sprawdził:	mgr inż. PAWEŁ BĄKOWSKI	Upr.bud:	WKP/0153/PWOS/1	Podpis:	
Opracował:					
Stadium opracowania:	PW – rewizja	Data opracowania:	12.2023r.	Skala:	1:100
Rysunek:	RZUT - ODDZIAŁ CHIRURGII INSTALACJA KANALIZACJI SANITARNEJ				Branża: SANITARNA